

FÖRKLARINGAR:

ALLA MÅTT ÄR I mm.
MÅTT KONTROLLERAS PÅ PLATS.

BRAND:

BRANDVÄGG REI 90-M

BRANDVÄGG EI 60

BRANDVÄGG EI 30 / E30

BRANDVÄGG EI 15

ALLMÄNT




ANGER TAKINKLÄDNAD/
UNDERTAK

ANGER KJUDABSORBENTER
I TRAPPHUS

TM ANGER INFÄLLD
TORKMATT I RAM

HÄNVISNINGAR:

FÖRESKRIFTER:

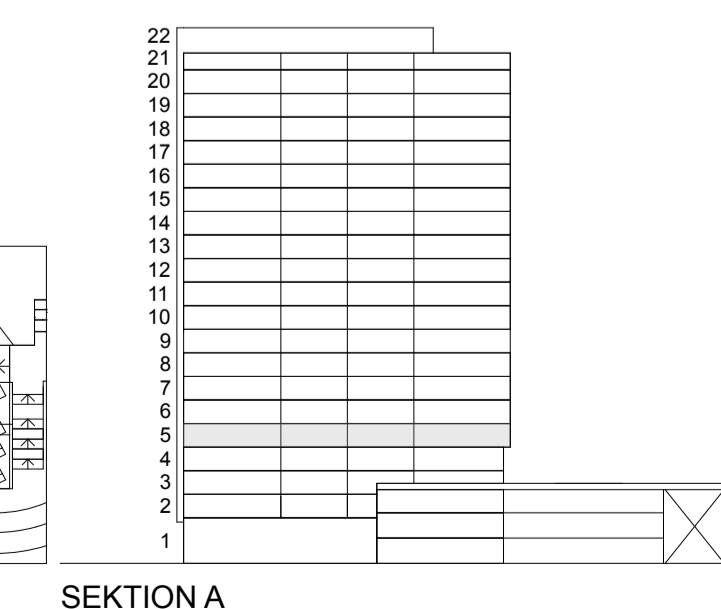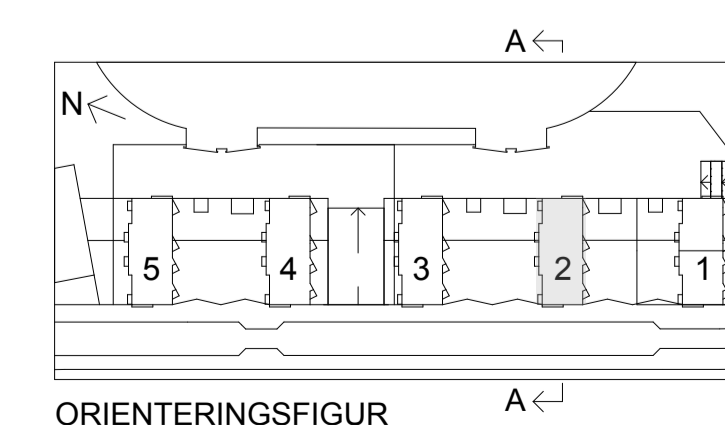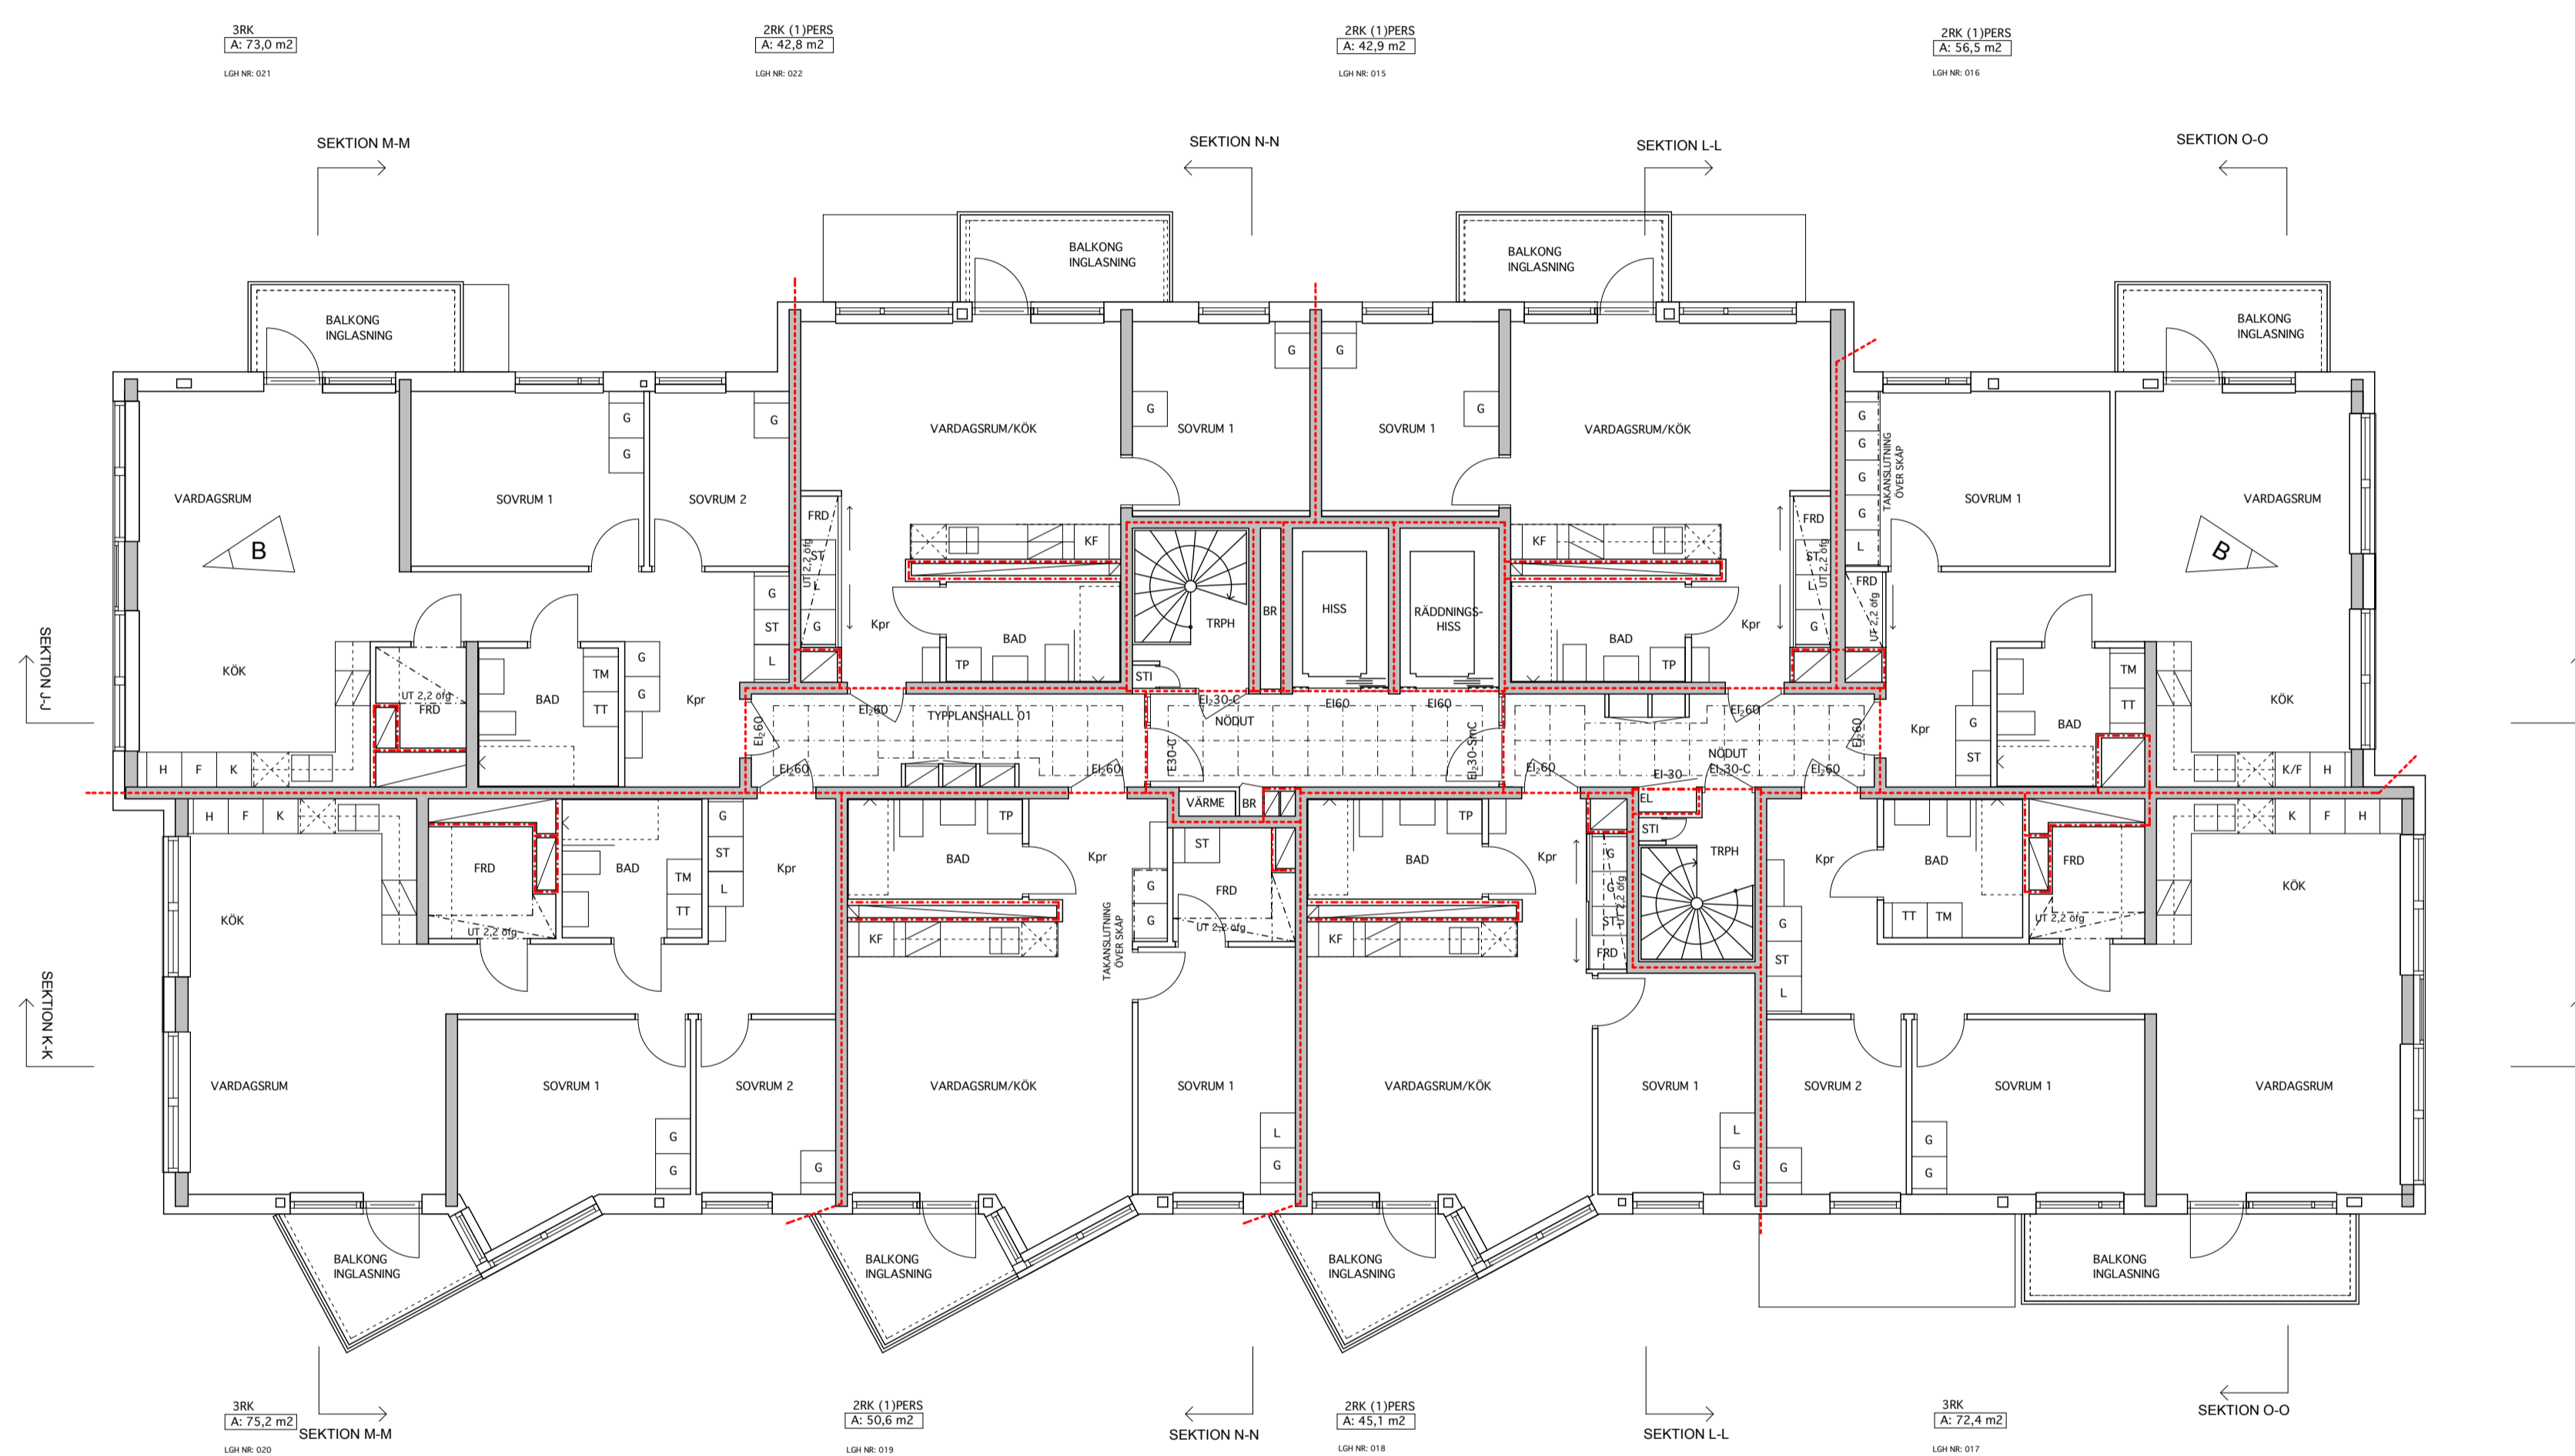

BET	ANT	ÄNDRINGEN AVSER	DATUM	SIGN

RELATIONSHANDLING

HUS 2
BRF SÅSONGSKORTET
ARENASTADEN, SOLNA



ARKITEKTER ENGSTRAND OCH SPEEK AB

A	ARKITEKTER ENGSTRAND OCH SPEEK AB	TEL: 08-545 68 460
	GÄVLLEGATAN 12A, 113 30 STOCKHOLM	FAK: 08-662 51 96
K	BYGGTEKNIK AB	TEL: 026-65 89 40
	BOX 1150, 101 35 GÄVLE	FAK: 026-14 06 08
V	BRANDIA	TEL: 08-602 21 23
	MIKROFÄNÄNGEN 28, 126 81 STOCKHOLM	
VS	KETAB	TEL: 021-12 80 20
	KÖLVÄGEN 19, 721 32 VÄSTERÅS	
E	FÖRES ELEKTRISKA AB	TEL: 0703-71 30 32
	MÖLLERSVÄRDSGATAN 12, 754 50 UPPSALA	
M		

UPPDRAG NR	RITAD AV	HANDLÄGGARE
	VH	SL
DATUM	ANSVARIG	
2015.04.30	ÖLLE DAHLKILD	

NYBYGGNADS BOSTADSHUS

HUS 2, PLAN 05

SKALA	NUMMER	BET
1:100 (A1)	A40.1-2050	
1:200 (A3)		