

FÖRKLARINGAR:

ALLA MÅTT ÄR I mm.
MÅTT KONTROLLERAS PÅ PLATS.

BRAND:

BRANDVÄGG REI 90-M

BRANDVÄGG EI 60

BRANDVÄGG EI 30 / E30

BRANDVÄGG EI 15

ALLMÅNT




ANGER TAKINKLÄDNAD/
UNDERTAK

ANGER KJUDABSORBERENTER
I TRAPPHUS

TM ANGER INFÄLLD
TORKMATT I RAM

HÄNVISNINGAR:

FÖRESKRIFTER:

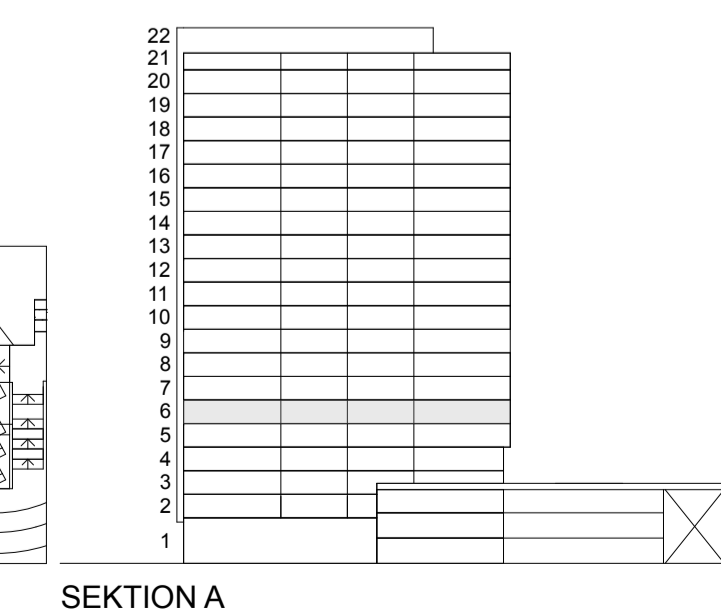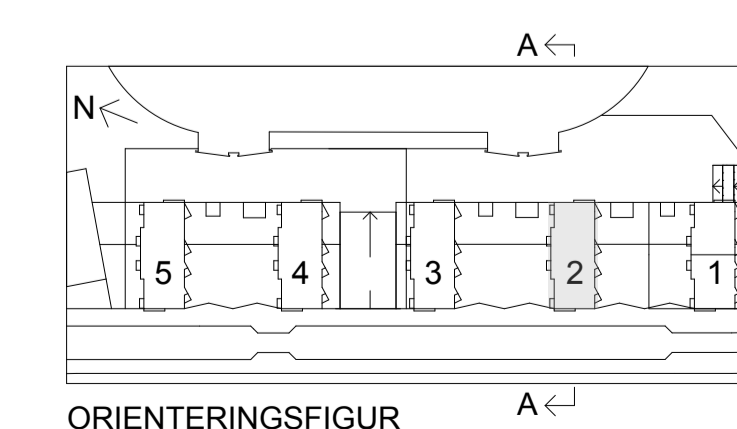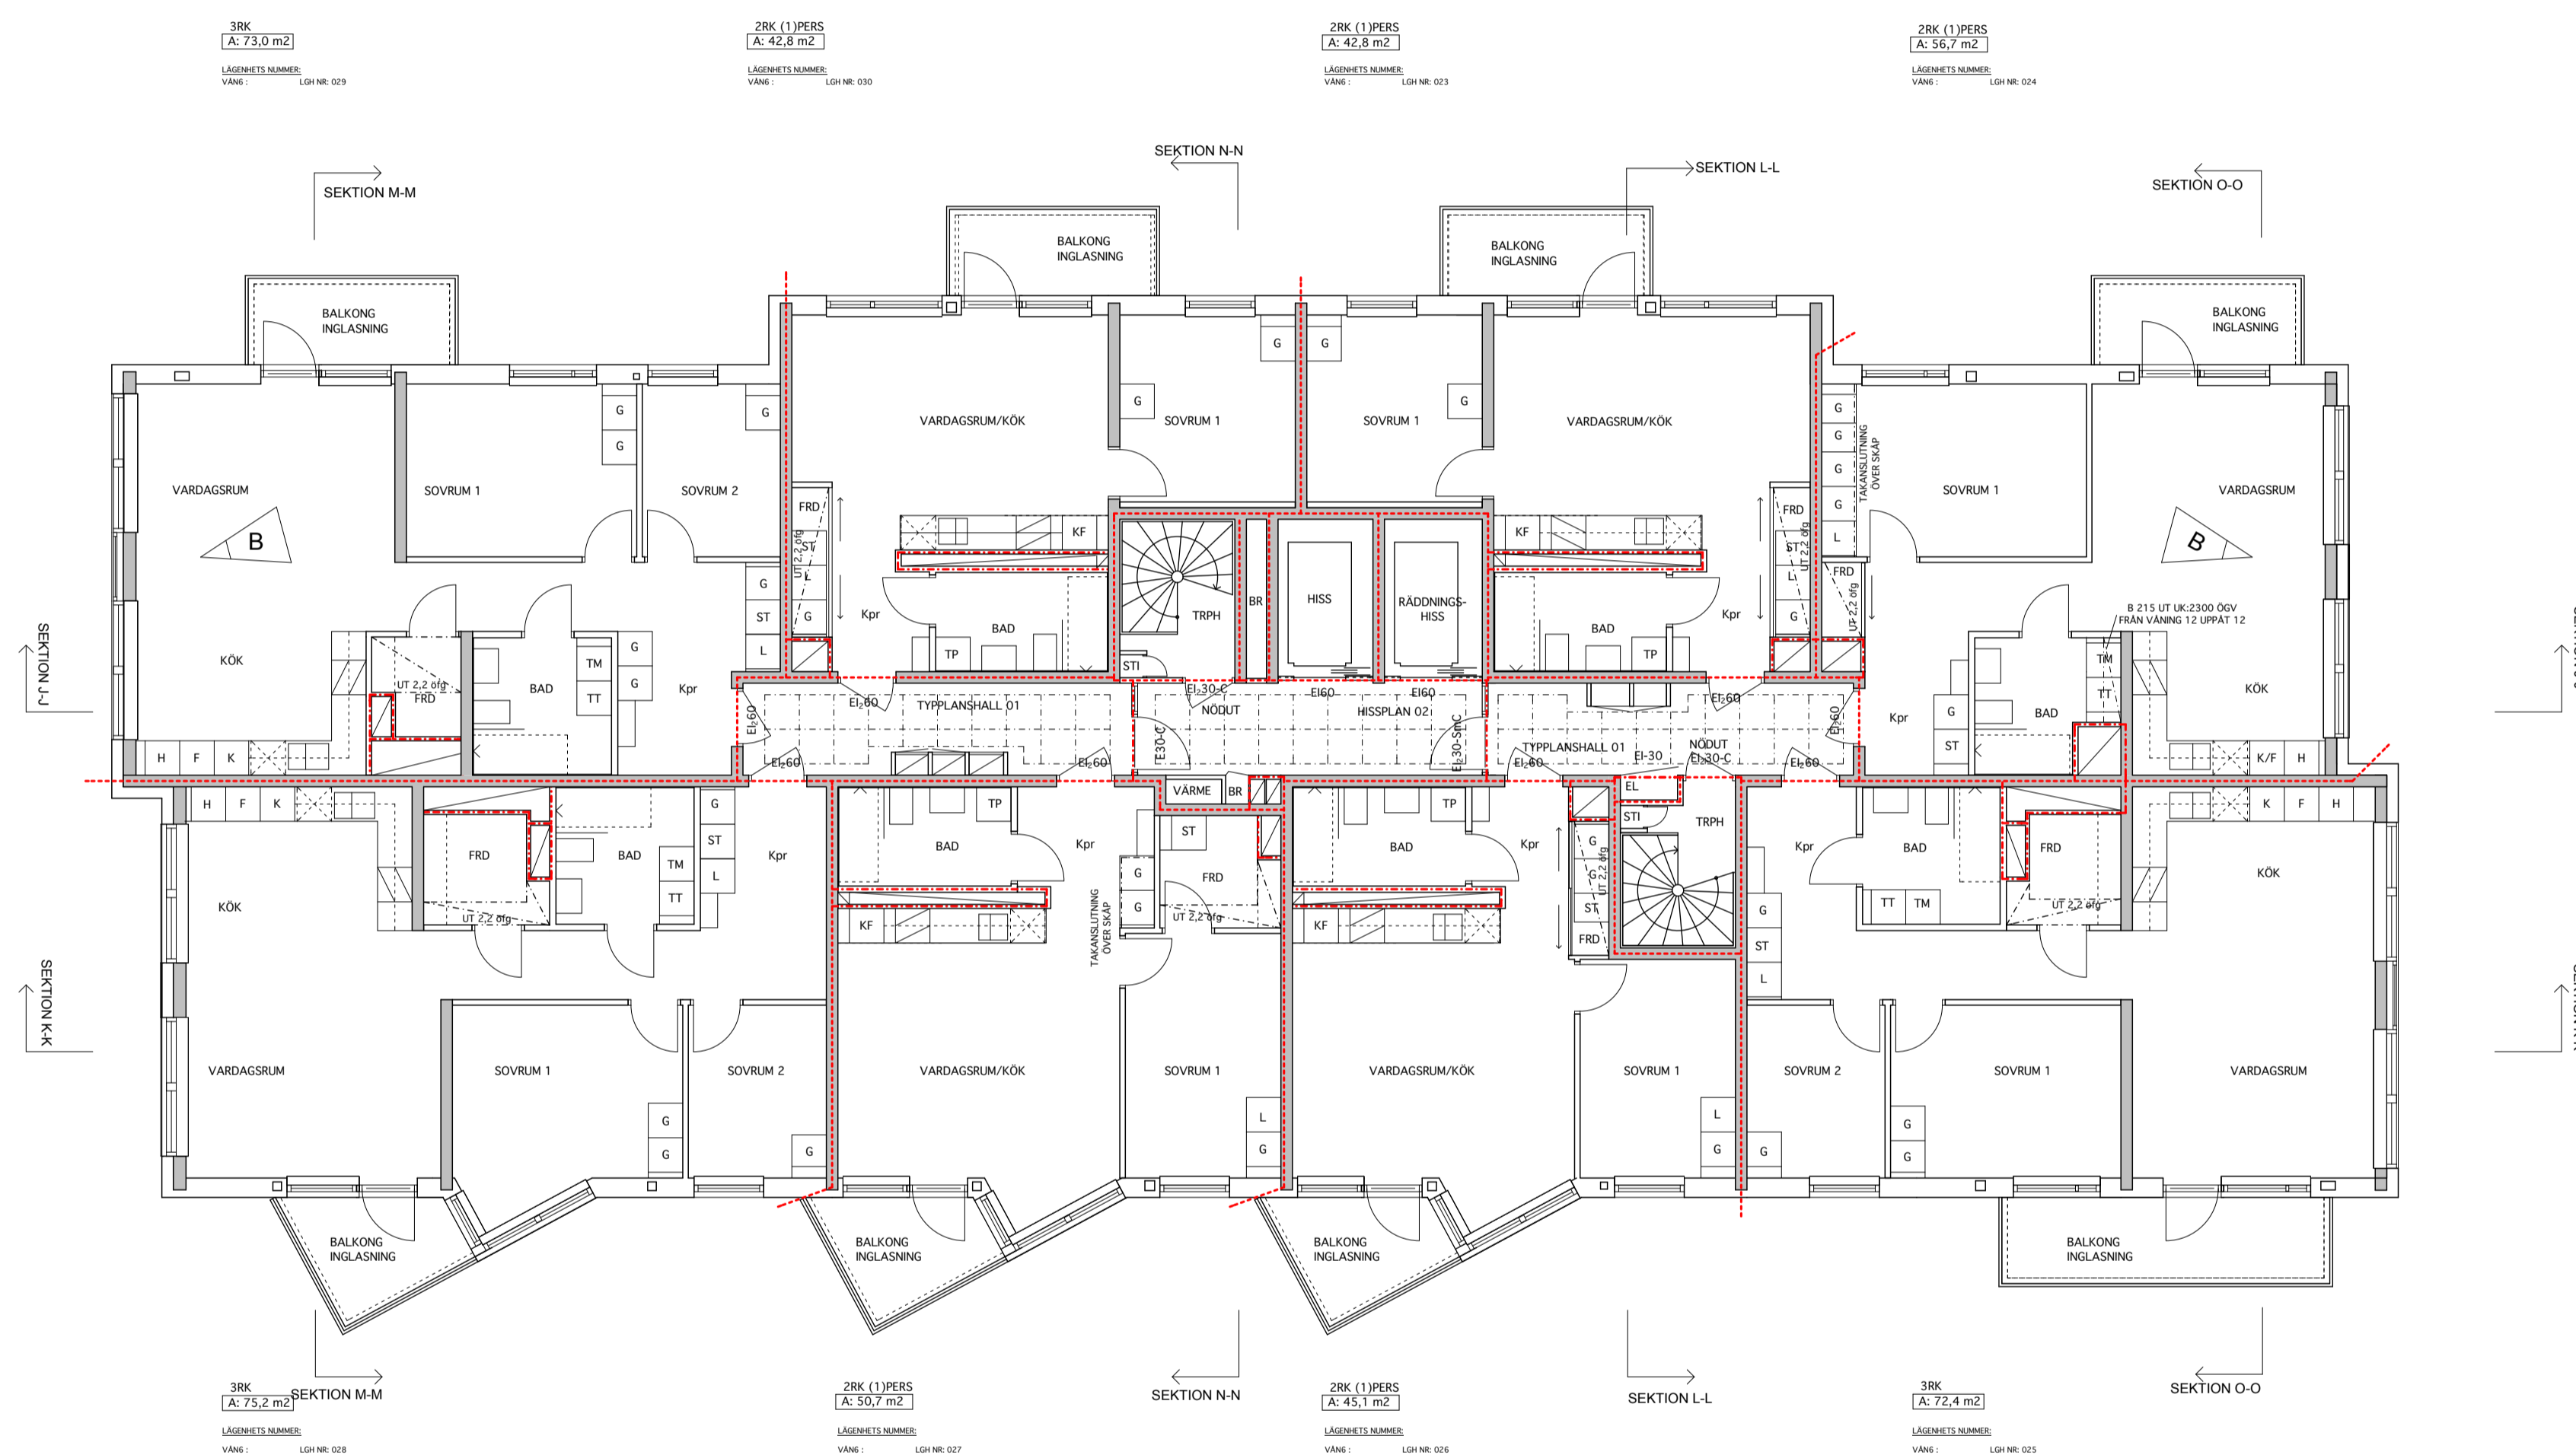

| BET | ANT | ÄNDRINGEN AVISER | DATUM | SIGN |
|-----|-----|------------------|-------|------|
| | | | | |

RELATIONSHANDLING

HUS 2
BRF SÅSONGSKORTET
ARENASTADEN, SOLNA



ARKITEKTER ENGSTRAND OCH SPEEK AB

| | | |
|----|--|---|
| A | ARKITEKTER ENGSTRAND OCH SPEEK AB GÄVLLEGATAN 12A, 113 30 STOCKHOLM | TEL: 08-545 68 460 FAX: 08-662 51 96 |
| K | BYGGTEKNIK AB BOK 1150, 101 35 GÄVLE | TEL: 026-65 89 40 FAX: 026-14 06 08 |
| V | BRANDIDA MIKROFÄNAN 28, 126 81 STOCKHOLM | TEL: 08-602 21 23 |
| VS | KETAB KÖLVÄGEN 19, 721 32 VÄSTERÅS | TEL: 021-12 80 20 |
| E | FÖRES ELEKTRISKA AB MÖLLERSVÄRDSGATAN 12, 754 50 UPPSALA | TEL: 0703-71 30 32 |
| M | | |

| | | |
|------------|---------------|-------------|
| UPPDRAG NR | RITAD AV | HANDLÄGGARE |
| 2015.04.30 | VH | SL |
| DATUM | ANSVARIG | |
| | ÖLLE DAHLKILD | |

NYBYGGNADS BOSTADSHUS

HUS 2, PLAN 06

| | | |
|--------------------------|------------|-----|
| SKALA | NUMMER | BET |
| 1:100 (A1) 1:200 (A3) | A40.1-2060 | |